

Geotras
USŁUGI GEODEZYJNE
 75-307 Koszalin, Plac J. Killińskiego 2 lip.
 tel. 094/341-16-73
 mobil: 790 671 177, 506 445 150
 NIP 600-109-99-25
 e-mail: geotras@interia.pl

Wykonano pomiar powykonawczy wody


OBIEKT: Strzękęcina, dz. nr 17/3
Gmina: Świeszyno
SKALA: 1: 500
Sekcje: 5.215.30.18.2.1

Pomiaru dokonano w ramach roboty geodezyjnej
 Nr: GK.6640.1849.2015 w dniu 30.06.2015
 Wykonał:

GEODETA UPRAWNIONY
 mgr Roman Malinowski
 1420 6 13

Dane techniczne i opisowe, które stanowią integralną część niniejszego projektu, zostały sporządzone w wyniku prac geodezyjnych i kartograficznych, których rezultaty zawieszono zgodnie z przepisami do wiadomości materiałów publicznego zasobu geodezyjnego i kartograficznego.	
Organ prowadzący terenowe prace geodezyjne i kartograficzne	STAROSTA KOSZALIŃSKI
Identyfikator ewidencyjny materiału zasobu - operatu technicznego	P. 32 09 2 015. 1973
Data wpisania naboru technicznego do ewidencji materiałów zasobu	17 07 2015
Imię, nazwisko i podpis osoby reprezentującej organ	Z up. STAROSTY Janina Holub Geodeta

INWENTARYZACJA POWYKONAWCZA SIECI KANALIZACJI SANITARNEJ I ENERGETYCZNEJ

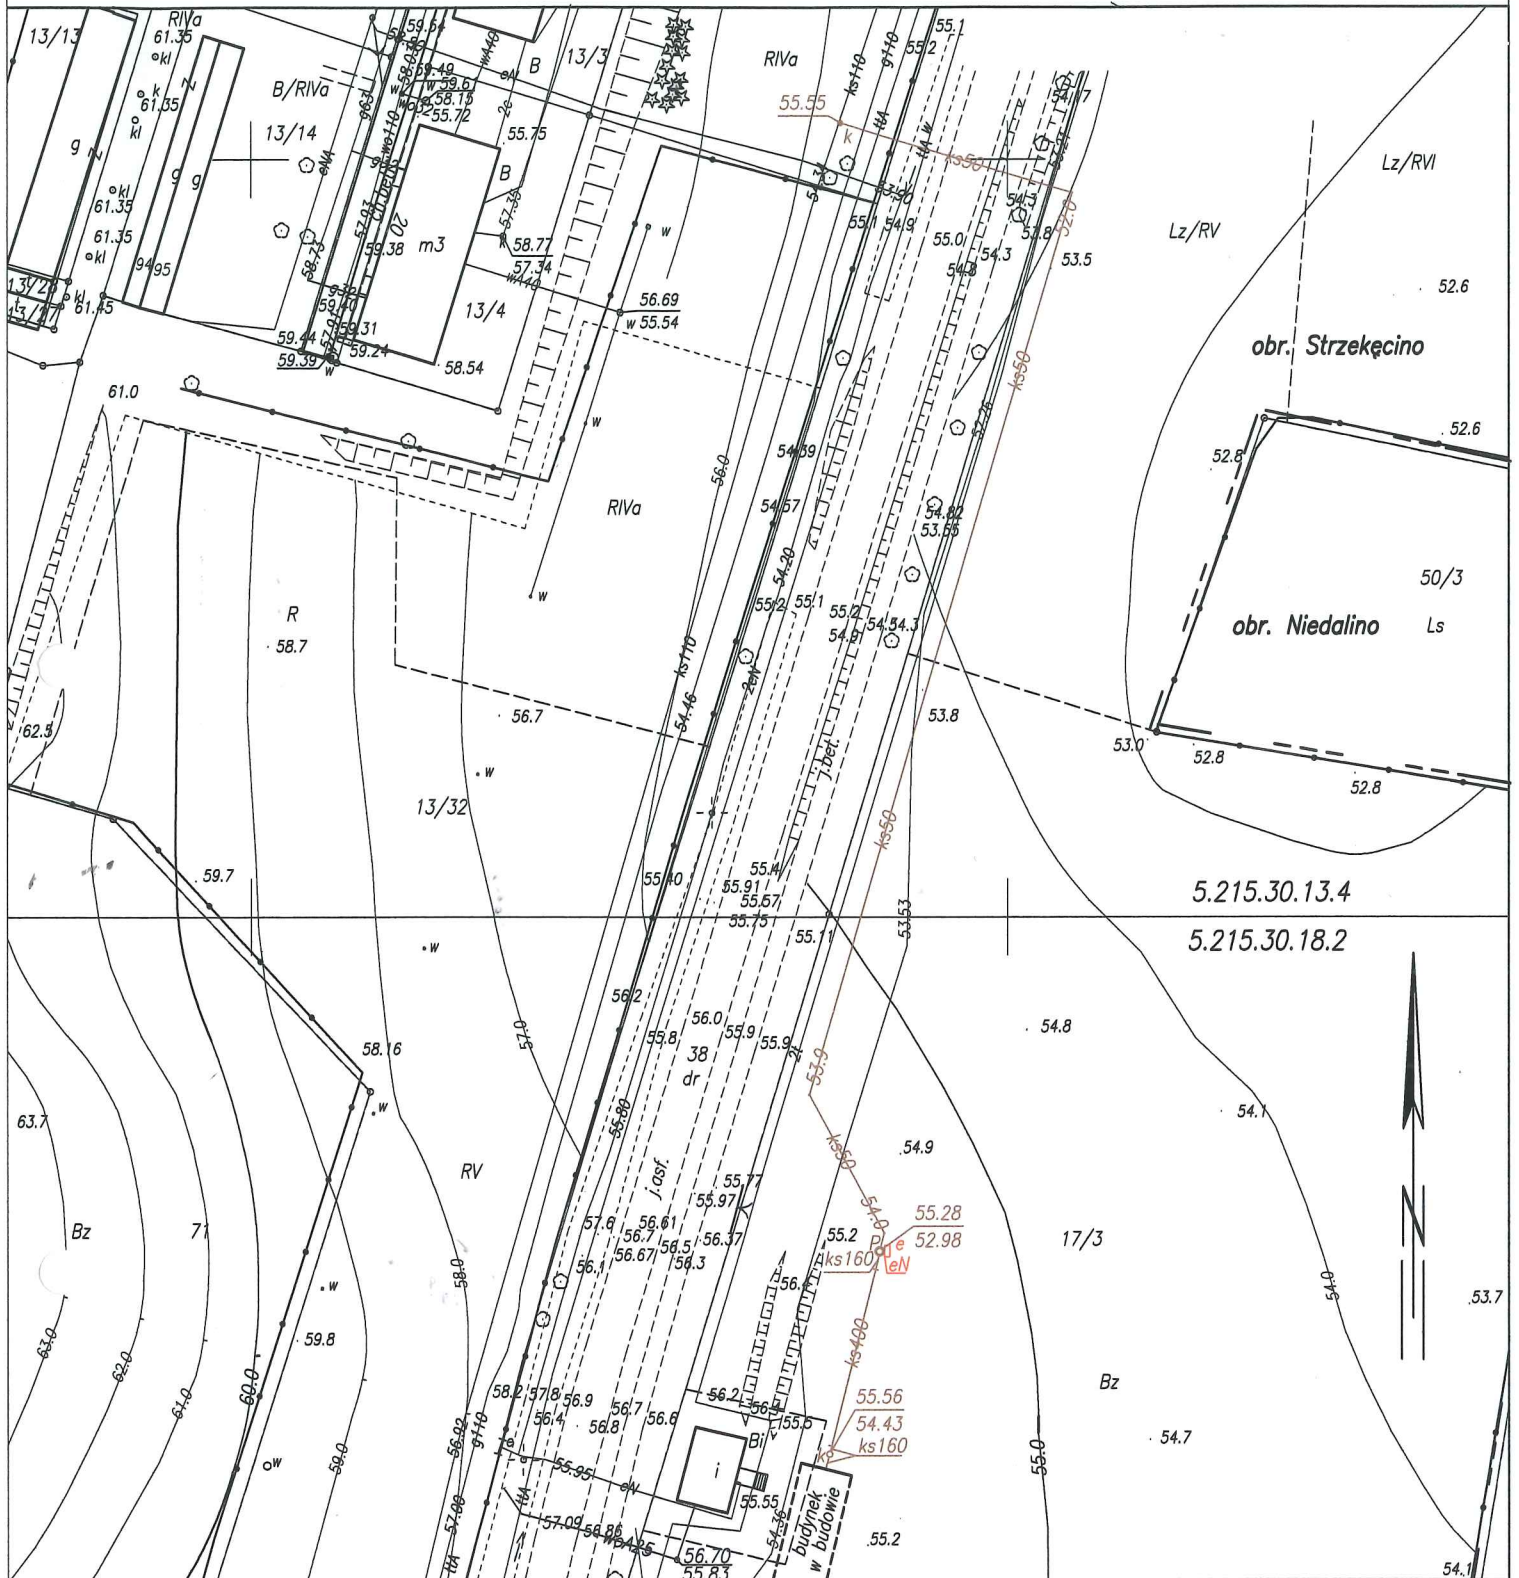

Wykonano pomiar powykonawczy sieci kanalizacji sanitarnej i energetycznej.

OBIEKT: obr. Strzekęcino, dz. 17/3

GMINA: Świeszyno

SKALA: 1:1000

Sekcje: 5.215.30.13.4, 5.215.30.18.2

Pomiaru dokonano w ramach roboty geodezyjnej:

Nr: GK.6640.3291.2014 w dniu 09.12.2014r.

Wykonał: inż. Robert Woźniak nr upr.18561/1,2

USŁUGI GEODEZYJNO-KARTOGRAFICZNE
"GEO-NEO"
 Robert Woźniak
 KONIKOWO 77,J, 76-024 ŚWIESZYNO
 REGON 330895694, NIP 669-195-20-82

GEODETA UPRAWNIONY
 inż. ROBERT WOŹNIAK
 KONIKOWO 77,J, 76-024 ŚWIESZYNO
 tel. 0-501/38-34-68
 Uprawnienia nr 18561