

**Wykonano pomiar powykonawczy wody**

**OBIEKT:** Strzękęcino, dz. nr 17/3  
**Gmina:** Świeszyno  
**SKALA:** 1: 500  
**Sekcje:** 5.215.30.18.2.1

Pomiaru dokonano w ramach pracy geodezyjnej  
 Nr: GK.6640.1849.2015 w dniu 30.06.2015  
**Wykonał:**


GEODETA UPRAWNIONY  
 mgr Roman Malinowski  
 Nr. 1020 6 1/3

Wzrost, rodzaj, data i sposób wykonania pomiaru opisanego w wyniku pracy geodezyjnej i kartograficznej, których rezultaty zawieszono zgodnie z przepisami w sprawie dozwolonych materiałów geodezyjnych i kartograficznych	
Organ prowadzący badania i pomiary geodezyjne i kartograficzne	STAROSTA KOSZALIŃSKI
Identyfikator ewidencyjny materiału - operacji geodezyjnej	P. 32 09 2 015. 1973
Data wpisania do ewidencji materiałów geodezyjnych i kartograficznych	17 07 2015
Imię, nazwisko i podpis osoby reprezentującej organ	Z up. STAROSTY Janina Holub Geodeta

Geodeta  
**USŁUGI GEODEZYJNE**  
 75-307 Koszalin, Plac J. Kilińskiego 2/lp.  
 tel. 094/341-15-73  
 mobil: 790 671 177, 506 445 150  
 NIP 660-109-99-25  
 e-mail: geod.as@interia.pl



# INWENTARYZACJA POWYKONAWCZA SIECI KANALIZACJI SANITARNEJ I ENERGETYCZNEJ

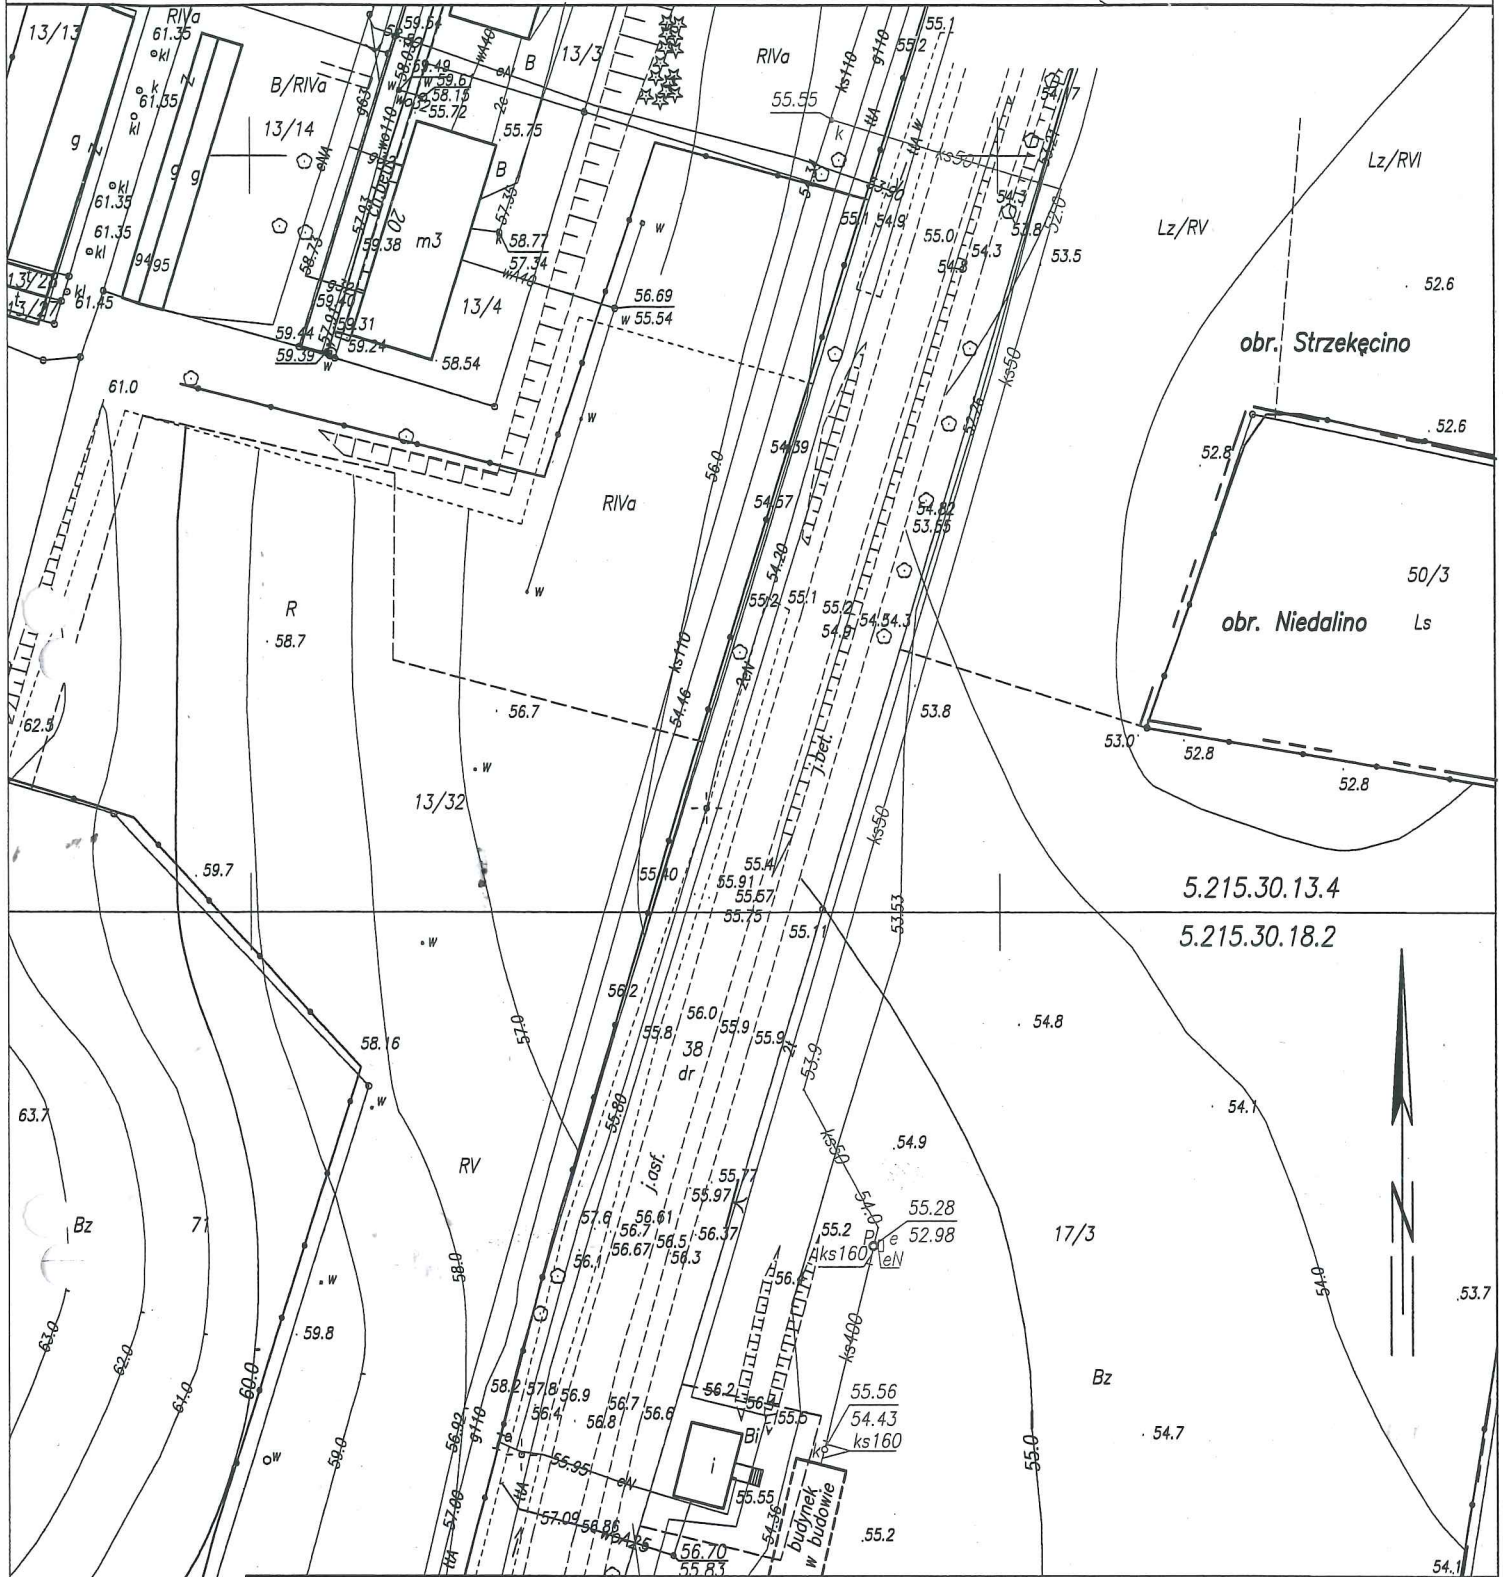

Wykonano pomiar powykonawczy sieci kanalizacji sanitarnej i energetycznej.

**OBIKT:** obr. Strzekęcino, dz. 17/3

**GMINA:** Świeszyno

**SKALA:** 1:1000

**Sekcje:** 5.215.30.13.4, 5.215.30.18.2

Pomiaru dokonano w ramach roboty geodezyjnej:

**Nr:** GK.6640.3291.2014 w dniu 09.12.2014r.

**Wykonał:** inż. Robert Woźniak nr upr.18561/1,2

USŁUGI GEODEZYJNO-KARTOGRAFICZNE  
**"GEO-NEO"**  
 Robert Woźniak  
 KONIKOWO 77,J, 76-024 ŚWIESZYNO  
 REGON 330895894 NIP 569-195 20-82

**GEODETA UPRAWNIONY**  
 inż. ROBERT WOŹNIAK  
 KONIKOWO 77,J, 76-024 ŚWIESZYNO  
 tel. 0-501-38-34-68  
 Uprawnienia nr 18561