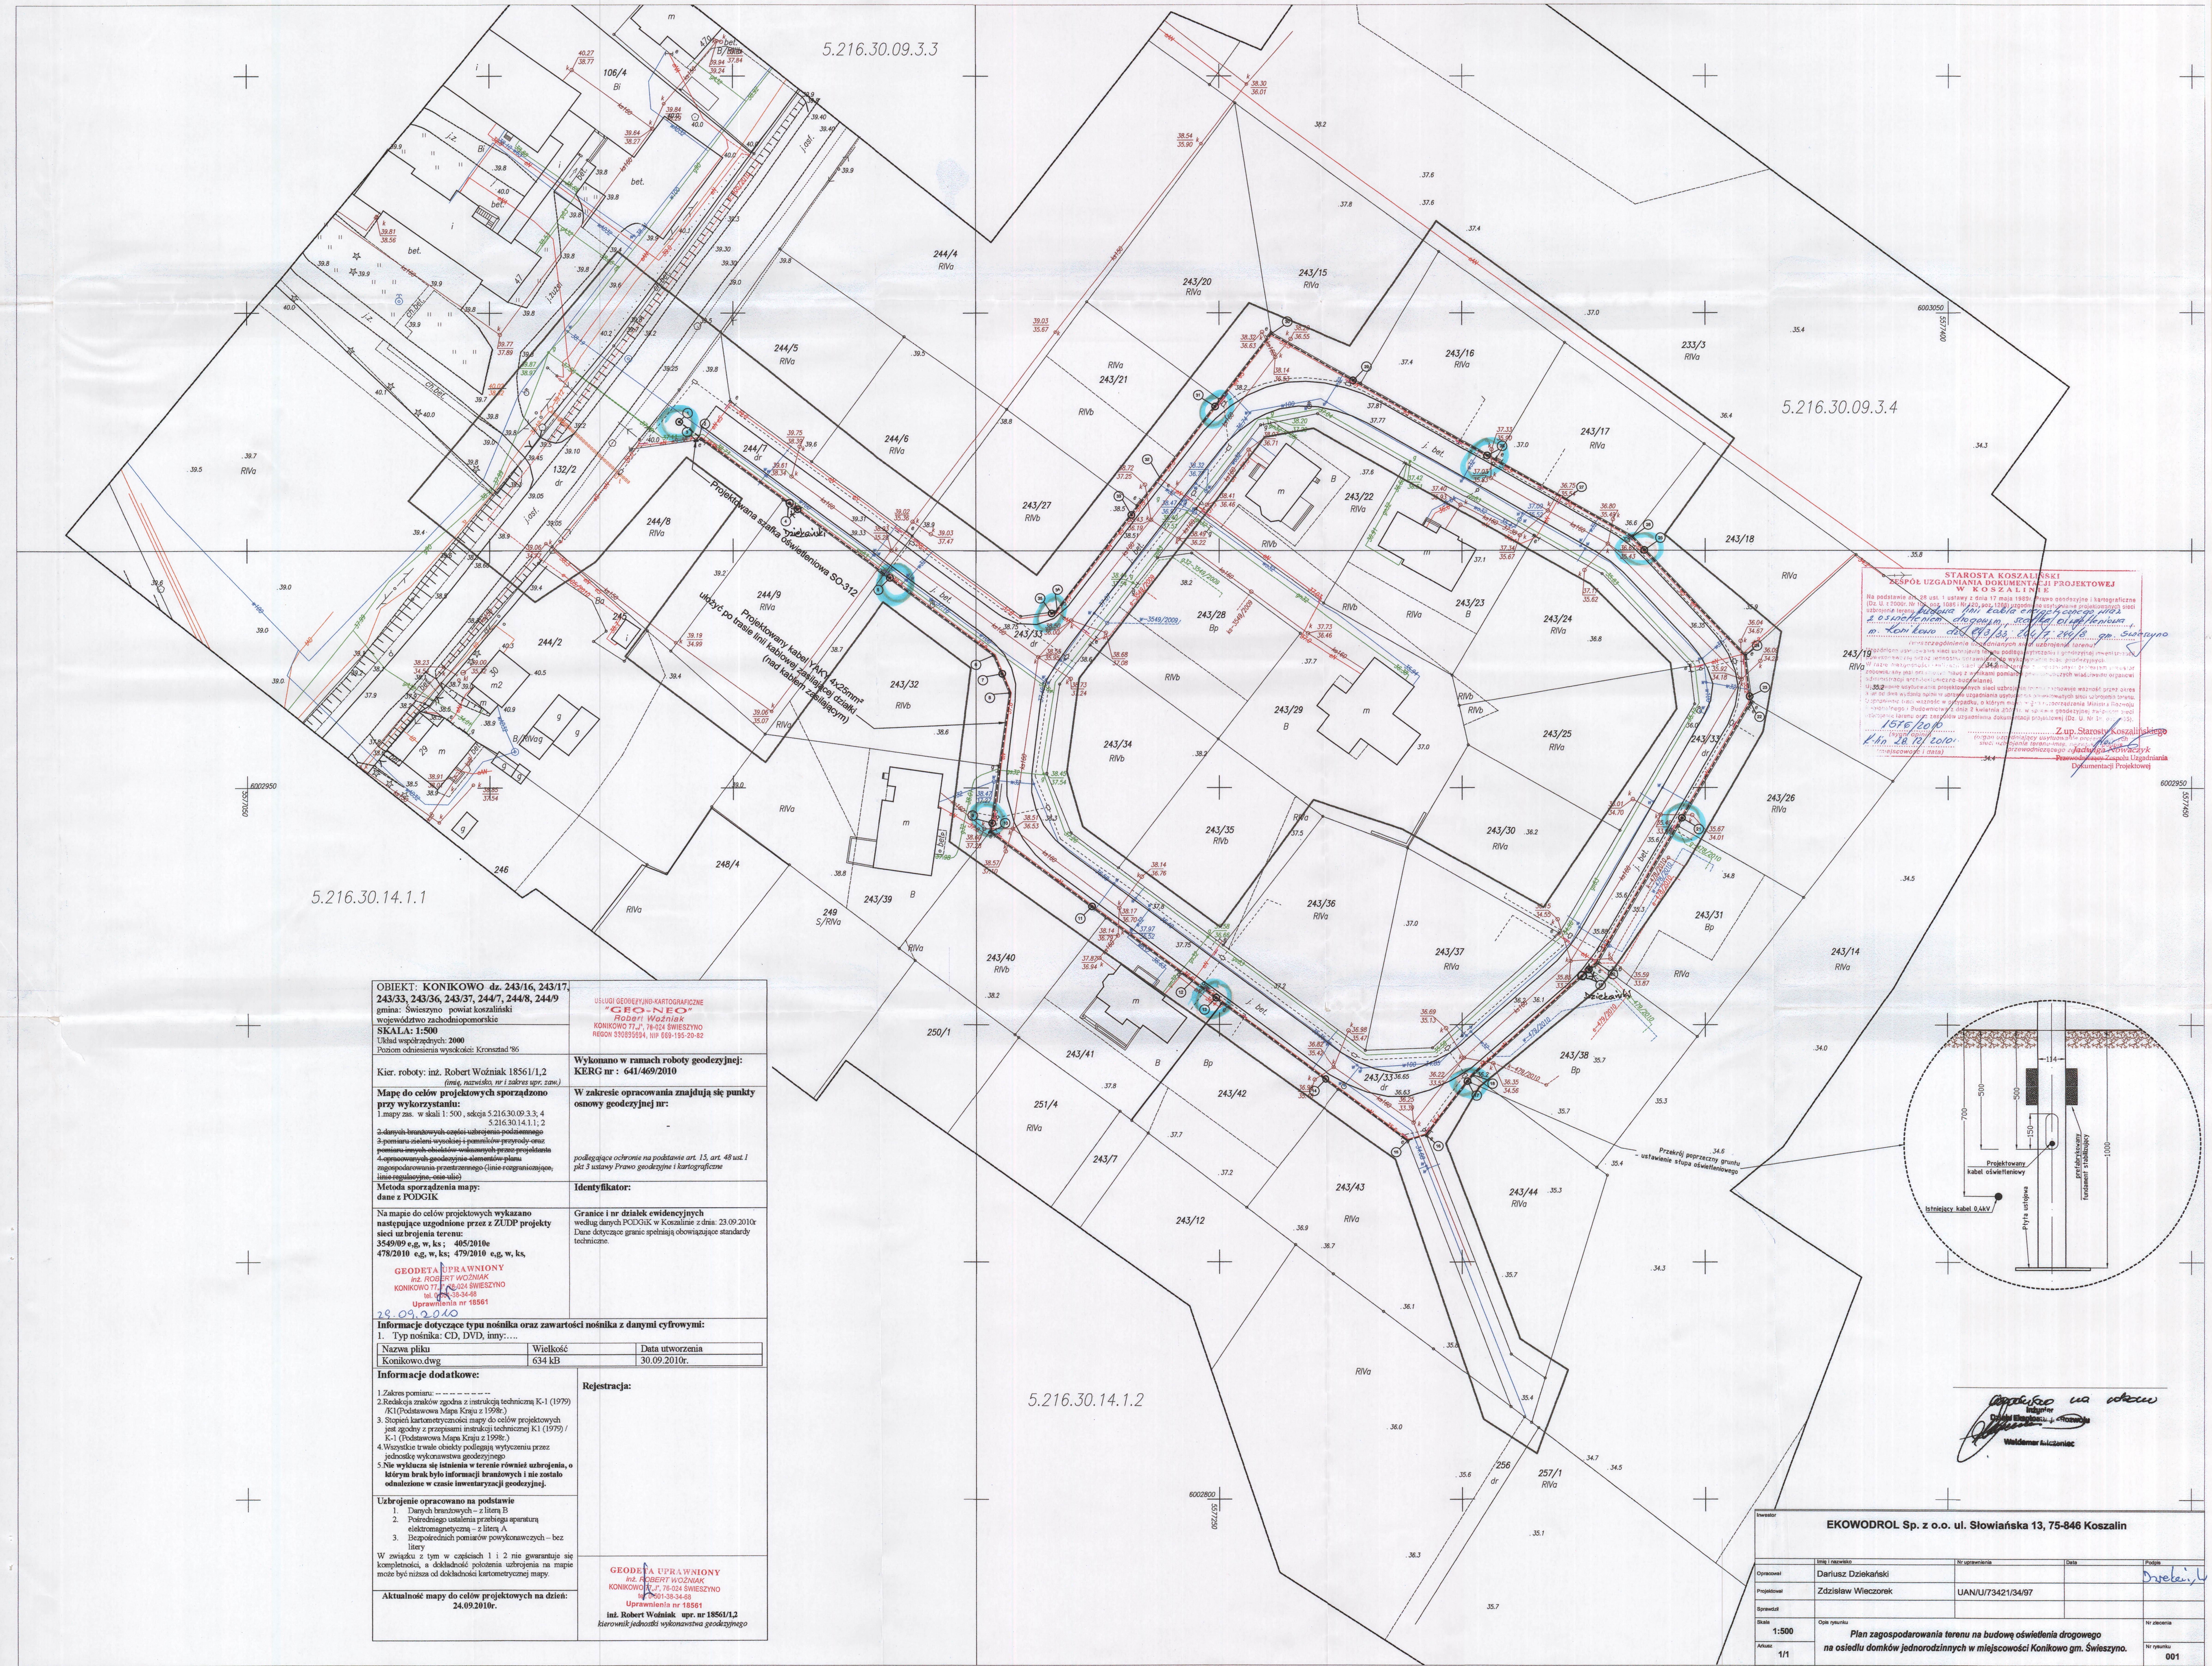

STAROSTA KOSZALIŃSKI
ZESPÓŁ UZGADNIANIA DOKUMENTACJI PROJEKTOWEJ W KOSZALINIE

Na podstawie art. 28 ust. 1 ustawy z dnia 17 maja 1989r. Prawo geodezyjne i kartograficzne (Dz. U. z 2000r. Nr 100, poz. 1086 i Nr 120, poz. 1268) uzgodniono usytuowanie projektowanych sieci uzbrojenia terenu: budowa linii kabla energetycznego wraz z oświetleniem drogowym, szafka oświetleniowa, m. Konikowo dz. 243/33, 244/7, 244/8 gm. Świeszyno

(wyszczególnienie uzgadnianych sieci uzbrojenia terenu)

Uzgodnione usytuowanie sieci uzbrojenia terenu podlega wytyczeniu i geodezyjnej inwentaryzacji powykonawczej przez jednostki uprawnione do wykonywania prac geodezyjnych. W razie niezgodności realizacji sieci uzbrojenia terenu z uzgodnionym projektem inwestor zobowiązany jest przekazać mapę z wynikami pomiarów powykonawczych właściwemu organowi administracji architektoniczno-budowlanej. Uzgodnienie usytuowania projektowanych sieci uzbrojenia terenu zachowuje ważność przez okres 3 lat od dnia wydania opinii w sprawie uzgadniania usytuowania projektowanych sieci uzbrojenia terenu. Uzgodnienie traci ważność w przypadku, o którym mowa w § 3 rozporządzenia Ministra Rozwoju Regionalnego i Budownictwa z dnia 2 kwietnia 2001r. w sprawie geodezyjnej ewidencji sieci uzbrojenia terenu oraz zespołów uzgadniania dokumentacji projektowej (Dz. U. Nr 38 poz. 455).

1576/2010
(sygn. opinii)
K-lin 28.12.2010
(miejscowość i data)

Z.up. Starosty Koszalińskiego
Jadwiga Nowaczyk
Przewodniczący Zespołu Uzgadniania Dokumentacji Projektowej
(organ uzgadniający usytuowanie projektowanych sieci uzbrojenia terenu-imię, nazwisko, podpis przewodniczącego zespołu)

OBIEKT: **KONIKOWO dz. 243/16, 243/17, 243/33, 243/36, 243/37, 244/7, 244/8, 244/9** gmina: Świeszyno powiat koszaliński województwo zachodniopomorskie	USŁUGI GEODEZYJNO-KARTOGRAFICZNE "GEO-NEO" Robert Woźniak KONIKOWO 77„J", 76-024 ŚWIESZYNO REGON 330895694, NIP 669-195-20-82
SKALA: 1:500 Układ współrzędnych: **2000** Poziom odniesienia wysokości: Kronsztad '86	
Kier. roboty: inż. Robert Woźniak 18561/1,2 *(imię, nazwisko, nr i zakres upr. zaw.)*	**Wykonano w ramach roboty geodezyjnej:** **KERG nr : 641/469/2010**
Mapę do celów projektowych sporządzono przy wykorzystaniu: 1.mapy zas. w skali 1: 500 , sekcja 5.216.30.09.3.3; 4 5.216.30.14.1.1; 2 ~~2.danych branżowych części uzbrojenia podziemnego~~ ~~3.pomiaru zieleni wysokiej i pomników przyrody oraz pomiaru innych obiektów wskazanych przez projektanta~~ ~~4.opracowanych geodezyjnie elementów planu zagospodarowania przestrzennego (linie rozgraniczające, linie regulacyjne, osie ulic)~~	**W zakresie opracowania znajdują się punkty osnowy geodezyjnej nr:** - *podlegające ochronie na podstawie art. 15, art. 48 ust. 1 pkt 3 ustawy Prawo geodezyjne i kartograficzne*
Metoda sporządzenia mapy: **dane z PODGIK**	**Identyfikator:**
Na mapie do celów projektowych **wykazano następujące uzgodnione przez z ZUDP projekty sieci uzbrojenia terenu:** **3549/09 e,g, w, ks ; 405/2010e** **478/2010 e,g, w, ks; 479/2010 e,g, w, ks,** GEODETA UPRAWNIONY inż. ROBERT WOŹNIAK KONIKOWO 77„J", 76-024 ŚWIESZYNO tel. 0-501-38-34-68 Uprawnienia nr 18561 29.09.2010	**Granice i nr działek ewidencyjnych** według danych PODGiK w Koszalinie z dnia: 23.09.2010r Dane dotyczące granic spełniają obowiązujące standardy techniczne.

Informacje dotyczące typu nośnika oraz zawartości nośnika z danymi cyfrowymi:
1. Typ nośnika: CD, DVD, inny:….

Nazwa pliku	Wielkość	Data utworzenia
Konikowo.dwg	634 kB	30.09.2010r.

Informacje dodatkowe: 1.Zakres pomiaru: -- -- -- -- -- -- -- 2.Redakcja znaków zgodna z instrukcją techniczną K-1 (1979) /K1(Podstawowa Mapa Kraju z 1998r.) 3. Stopień kartometryczności mapy do celów projektowych jest zgodny z przepisami instrukcji technicznej K1 (1979) / K-1 (Podstawowa Mapa Kraju z 1998r.) 4.Wszystkie trwałe obiekty podlegają wytyczeniu przez jednostkę wykonawstwa geodezyjnego 5.**Nie wyklucza się istnienia w terenie również uzbrojenia, o którym brak było informacji branżowych i nie zostało odnalezione w czasie inwentaryzacji geodezyjnej.**	**Rejestracja:**
Uzbrojenie opracowano na podstawie 1. Danych branżowych – z literą B 2. Pośredniego ustalenia przebiegu aparaturą elektromagnetyczną – z literą A 3. Bezpośrednich pomiarów powykonawczych – bez litery W związku z tym w częściach 1 i 2 nie gwarantuje się kompletności, a dokładność położenia uzbrojenia na mapie może być niższa od dokładności kartometrycznej mapy.	GEODETA UPRAWNIONY inż. ROBERT WOŹNIAK KONIKOWO 77„J", 76-024 ŚWIESZYNO tel. 0-501-38-34-68 Uprawnienia nr 18561 **inż. Robert Woźniak upr. nr 18561/1,2** *kierownik jednostki wykonawstwa geodezyjnego*
Aktualność mapy do celów projektowych na dzień: 24.09.2010r.	

Uzgodniono na etapie
Inżynier Działu Eksploatacji i Rozwoju
Waldemar [illegible]

Inwestor				
EKOWODROL Sp. z o.o. ul. Słowiańska 13, 75-846 Koszalin				
	Imię i nazwisko	Nr uprawnienia	Data	Podpis
Opracował	Dariusz Dziekański			Dziekański
Projektował	Zdzisław Wieczorek	UAN/U/73421/34/97		
Sprawdził				
Skala 1:500	Opis rysunku: *Plan zagospodarowania terenu na budowę oświetlenia drogowego na osiedlu domków jednorodzinnych w miejscowości Konikowo gm. Świeszyno.*			Nr zlecenia
Arkusz 1/1				Nr rysunku 001