KARTA REJESTRACYJNA MAPY DO CELÓW PROJEKTOWYCH ARKUSZ 3(5)

OBIEKT: NIEKŁONICE dz. 33
Gmina: Świeszyno
powiat koszaliński
województwo zachodniopomorskie

nazwa jednostki wykonawstwa geodezyjnego
USŁUGI GEODEZYJNO-KARTOGRAFICZNE
"GEO-NEO"
Robert Woźniak
KONIKOWO 77,,J", 76-024 ŚWIESZYNO
REGON 330895694, NIP 669-195-20-82

SKALA: 1: 500
Układ współrzędnych "2000"
Poziom odniesienia wysokości Kronsztad '86

Wykonano w ramach roboty geodezyjnej
KERG nr: 641-211/2013

Mapę do celów projektowych sporządzono przy wykorzystaniu
1. mapy zasadniczej w skali 1 : 500
Sekcje: 5.216.30.07.2.3, 5.216.30.07.3.2, 5.216.30.07.4.1, 5.216.30.07.3.4
2. danych branżowych części uzbrojenia podziemnego
3. pomiaru zieleni wysokiej i pomników przyrody oraz pomiaru innych obiektów wskazanych przez projektanta
4. opracowanych geodezyjnie elementów planu zagospodarowania przestrzennego (linie rozgraniczające, linie regulacyjne, osie ulic)
5. Mapa do celów projektowych została wykonana bez ustalenia obciążeń służebnościami gruntowymi w księgach wieczystych

Kierownik roboty: Robert Woźniak nr upr. 18561 (1,2)
(imię, nazwisko, nr i zakres uprawnień)

W zakresie opracowania znajdują się punkty osnowy geodezyjnej nr:
-
-

podlegające ochronie na podst. art. 15, art. 48 ust. 1 pkt 3 ustawy Prawo geodezyjne i kartograficzne

Na mapie do celów projektowych wykazano następujące uzgodnione przez ZUDP projekty sieci uzbrojenia terenu:
- 1263/2011 droga, przepust (2004/2007 r.)
-
-

Granice i nr działek ewidencyjnych według danych PODGK w Koszalinie z dnia 15.11.2013 r.

Inne dotyczące granic spełniają obowiązujących standardów technicznych.

Rodzaje: _____

Metoda sporządzenia mapy: cyfrowa

Identyfikator:

GEODETA UPRAWNIONY
inż. ROBERT WOŹNIAK
KONIKOWO 77, J, 76-024 ŚWIESZYNO
tel. 0-94-38-34-68
Uprawnienia nr 18561

18.10.2013

Informacje dotyczące typu nośnika oraz zawartości nośnika z danymi cyfrowymi

1. Typ nośnika CD, DVD, inny: _____

Nazwa pliku	Wielkość	Data utworzenia
641-211-2013.dxf	8,83 MB	15.11.2013 r.

Informacje dodatkowe:

1. Zakres pomiaru: _____
2. Redakcja znaków zgodna z instrukcją techniczną K-1 (1979) / K-1 (Podstawowa Mapa Kraju z 1998r.)
3. Mapa nadaje się do celów projektowych w zakresie pomiaru.
4. Stopień kartometryczności mapy do celów projektowych jest zgodny z przepisami instrukcji technicznej K-1 (1979)/ K-1 (Podstawowa Mapa Kraju z 1998r.)
5. Wszystkie trwale obiekty budowlane podlegają wytyczeniu przez jednostkę wykonawstwa geodezyjnego.
6. Nie wyłącza się istnienia w terenie również uzbrojenia, o którym brak było informacji branżowych i nie zostało odnalezione w czasie inwentaryzacji geodezyjnej.

Rejestracja:

Uzbrojenie opracowano na podstawie:

1. danych branżowych - z literą B
2. podrzędnego ustalenia przebiegu aparatura elektromagnetyczną - z literą A
3. bezpośrednich pomiarów powykonawczych - bez litery

W związku z tym w częściach 1 i 2 nie gwarantuje się kompletności, a dokładność położenia uzbrojenia na mapie może być niższa od dokładności kartometrycznej mapy.

Aktualność mapy do celów projektowych na dzień:

25.09.2013 r.

GEODETA UPRAWNIONY
inż. ROBERT WOŹNIAK
KONIKOWO 77, J, 76-024 ŚWIESZYNO
tel. 0-94-38-34-68
Uprawnienia nr 18561

Kierownik jednostki wykonawstwa geodezyjnego

SZKIC ORIENTACYJNY ARKUSZY MAPY DO CELÓW PROJEKTOWYCH

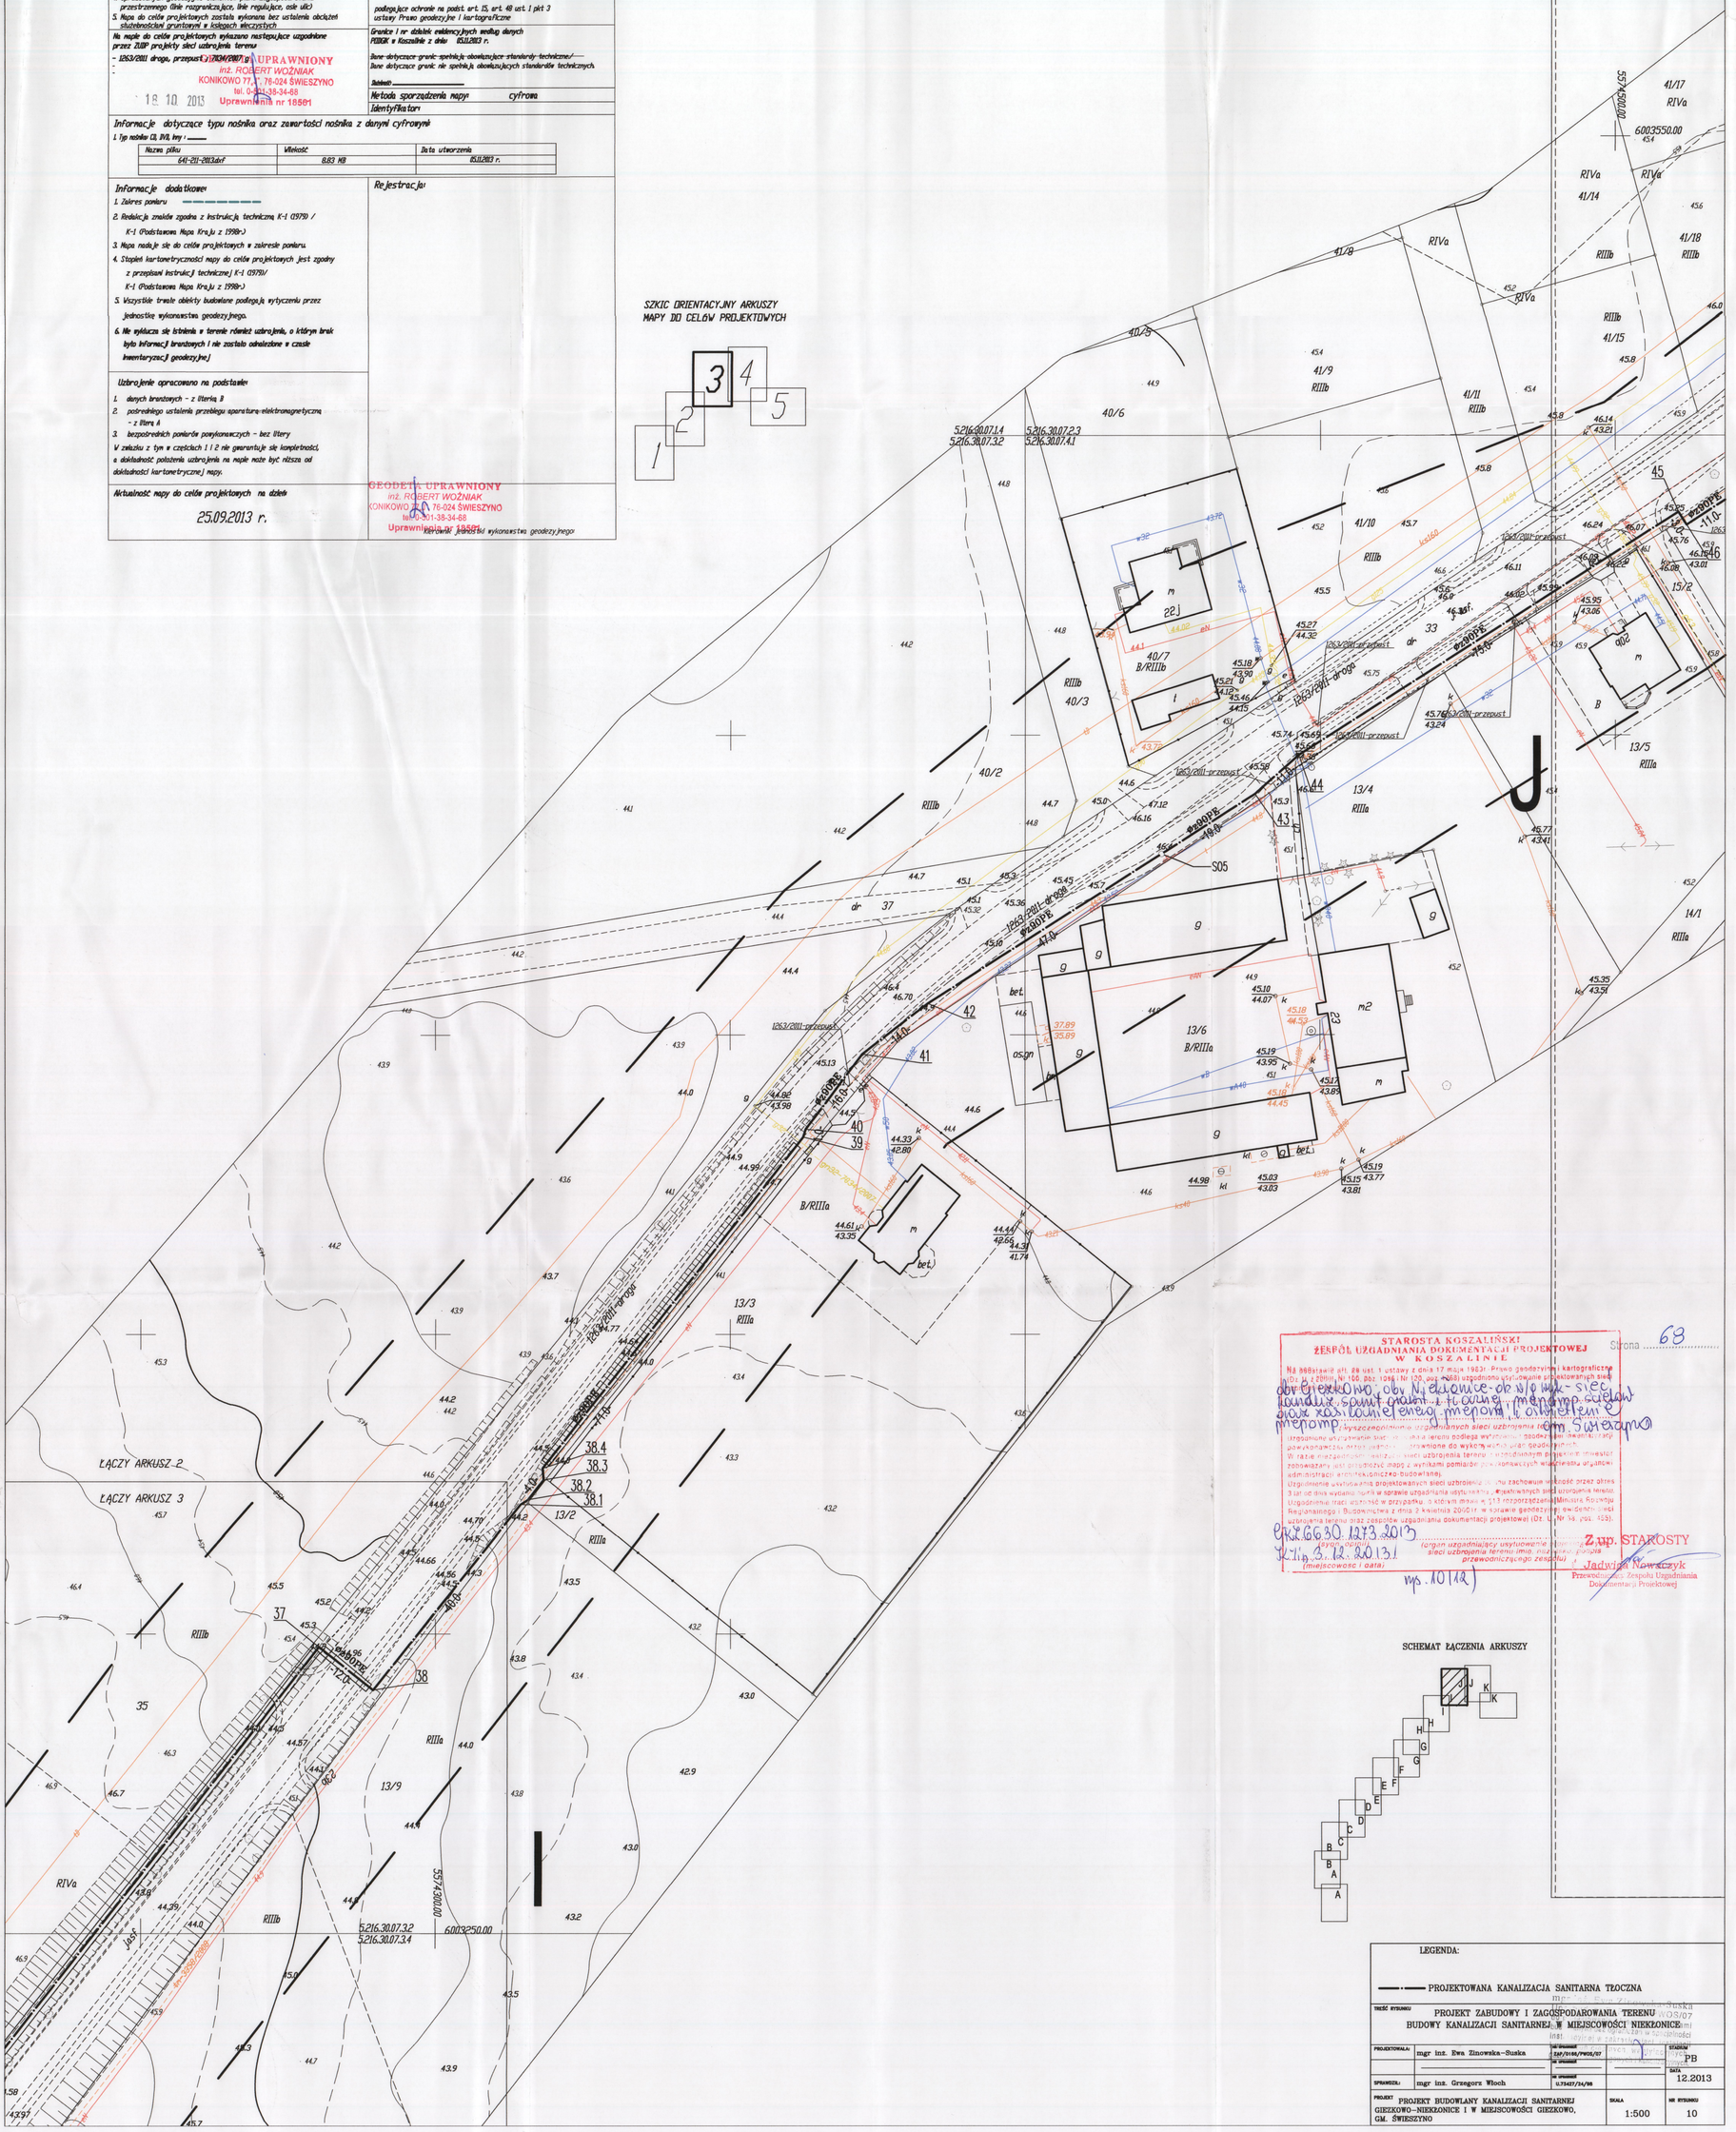

STAROSTA KOSZALIŃSKI
ZESPÓŁ UZGADNIANIA DOKUMENTACJI PROJEKTOWEJ
W KOSZALINIE

Na podstawie art. 29 ust. 1 ustawy z dnia 17 maja 1989r. Prawo geodezyjne i kartograficzne (Dz. U. z 2010r. Nr 193, poz. 1287 z późn. zm.) oraz § 135 rozporządzenia Ministra Rozwoju Regionalnego i Budownictwa z dnia 2 kwietnia 2004r. w sprawie geodezyjnej ewidencji sieci uzbrojenia terenu (Dz. U. Nr 94, poz. 1004) uzgadnia się usytuowanie projektowanych sieci uzbrojenia terenu:

dot. obrębów: Niekłonice-ob. Niekłonice-sieć kanalizacji sanitarnej grawitacyjnej, menonp. sufelan, sieć kanalizacji tłocznej, menomp. Sucharzewo, menomp. Świeszyno

(wyszczególnienie uzgadnianych sieci uzbrojenia terenu)

Uzgodnienie dotyczy projektowanych sieci uzbrojenia terenu zachowuje ważność przez okres 3 lat od dnia wydania opinii w sprawie uzgodnienia usytuowania projektowanych sieci uzbrojenia terenu. Uzgodnienie traci ważność w przypadku, kiedy mimo upływu 3 lat rozporządzenie Ministra Rozwoju Regionalnego i Budownictwa z dnia 2 kwietnia 2004r. w sprawie geodezyjnej ewidencji sieci uzbrojenia terenu oraz zasobów uzgadniania dokumentacji projektowej (Dz. U. Nr 94, poz. 1004) zostanie zmienione do wykonywanych prac geodezyjnych.

W razie niezgodności realizacji sieci uzbrojenia terenu z uzgodnionym projektem inwestor zobowiązany jest przekazać mapę z wynikami pomiarów powykonawczych właściwemu organowi administracji architektoniczno-budowlanej.

Uzgodnienie usytuowania projektowanych sieci uzbrojenia terenu nie zachowuje ważności przez okres 3 lat od dnia wydania opinii w sprawie uzgodnienia usytuowania projektowanych sieci uzbrojenia terenu, jeżeli w tym okresie nastąpi zmiana przepisów, o których mowa w art. 29 ust. 1 ustawy z dnia 17 maja 1989r. Prawo geodezyjne i kartograficzne (Dz. U. z 2010r. Nr 193, poz. 1287 z późn. zm.).

GK.6630.1273.2013
Koszalin, 3.12.2013 r.
(miejscowość i data)

mgr Jadwiga Nowaczyk
(imię, nazwisko, podpis przewodniczącego zespołu)

Z up. STAROSTY
Jadwiga Nowaczyk
Przewodnicząca Zespołu Uzgadniania Dokumentacji Projektowej

Strona 63

SCHEMAT ŁĄCZENIA ARKUSZY

LEGENDA:

—·—·— PROJEKTOWANA KANALIZACJA SANITARNA TŁOCZNA

TREŚĆ RYSUNKU	PROJEKT ZABUDOWY I ZAGOSPODAROWANIA TERENU BUDOWY KANALIZACJI SANITARNEJ W MIEJSCOWOŚCI NIEKŁONICE		NR RYSUNKU 05/07
PROJEKTOWAŁA:	mgr inż. Ewa Zinowska-Siuska	NR UPRAWNIEŃ ZAP/0186/PWOD/07	STADIUM PB
SPRAWDZIŁ:	mgr inż. Grzegorz Włoch	NR UPRAWNIEŃ U.73427/34/98	DATA 12.2013
PROJEKT: PROJEKT BUDOWLANY KANALIZACJI SANITARNEJ GIEZKOWO–NIEKŁONICE I W MIEJSCOWOŚCI GIEZKOWO, GM. ŚWIESZYNO		SKALA 1:500	NR RYSUNKU 10