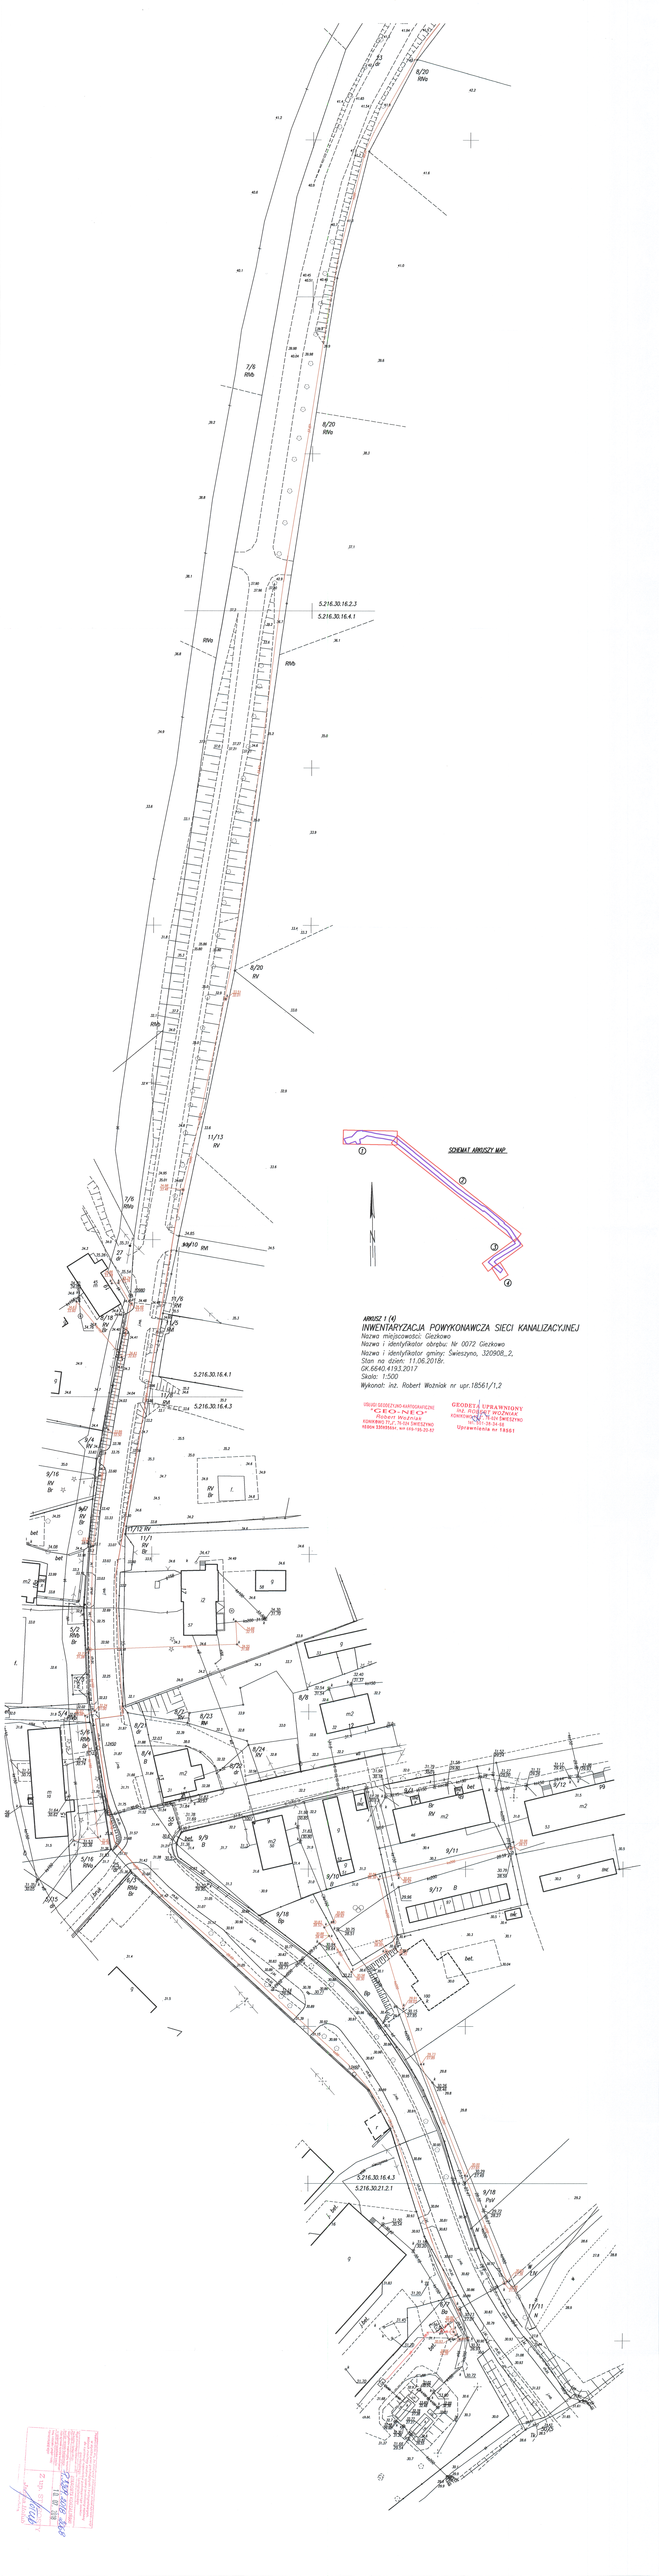
"GEO-NEO"
Robert Woźniak
GEODETA UPRAWNIONY
INŻ. ROBERT WOŹNIAK
Uprawnienia nr 18561
SCHEMAT ARKUSZY MAP
ARKUSZ 1 (X)
INWENTARYZACJA POWYKONAWCZA SIECI KANALIZACYJNEJ
Nazwa miejscowości: Giezkowo
Nazwa i identyfikator obrębu: Nr 0072 Giezkowo
Nazwa i identyfikator gminy: Świeszyno, 320908_2
Stan na dzień: 11.06.2018r.
GK.6640.4153.2017
Skala: 1:500
Wykonał: Inż. Robert Woźniak nr upr.18561/1,2
5.216.30.16.2.3
5.216.30.16.4.1
5.216.30.16.4.3
5.216.30.21.2.1
RWb
RW
RM
Br
bet
m2
g
